
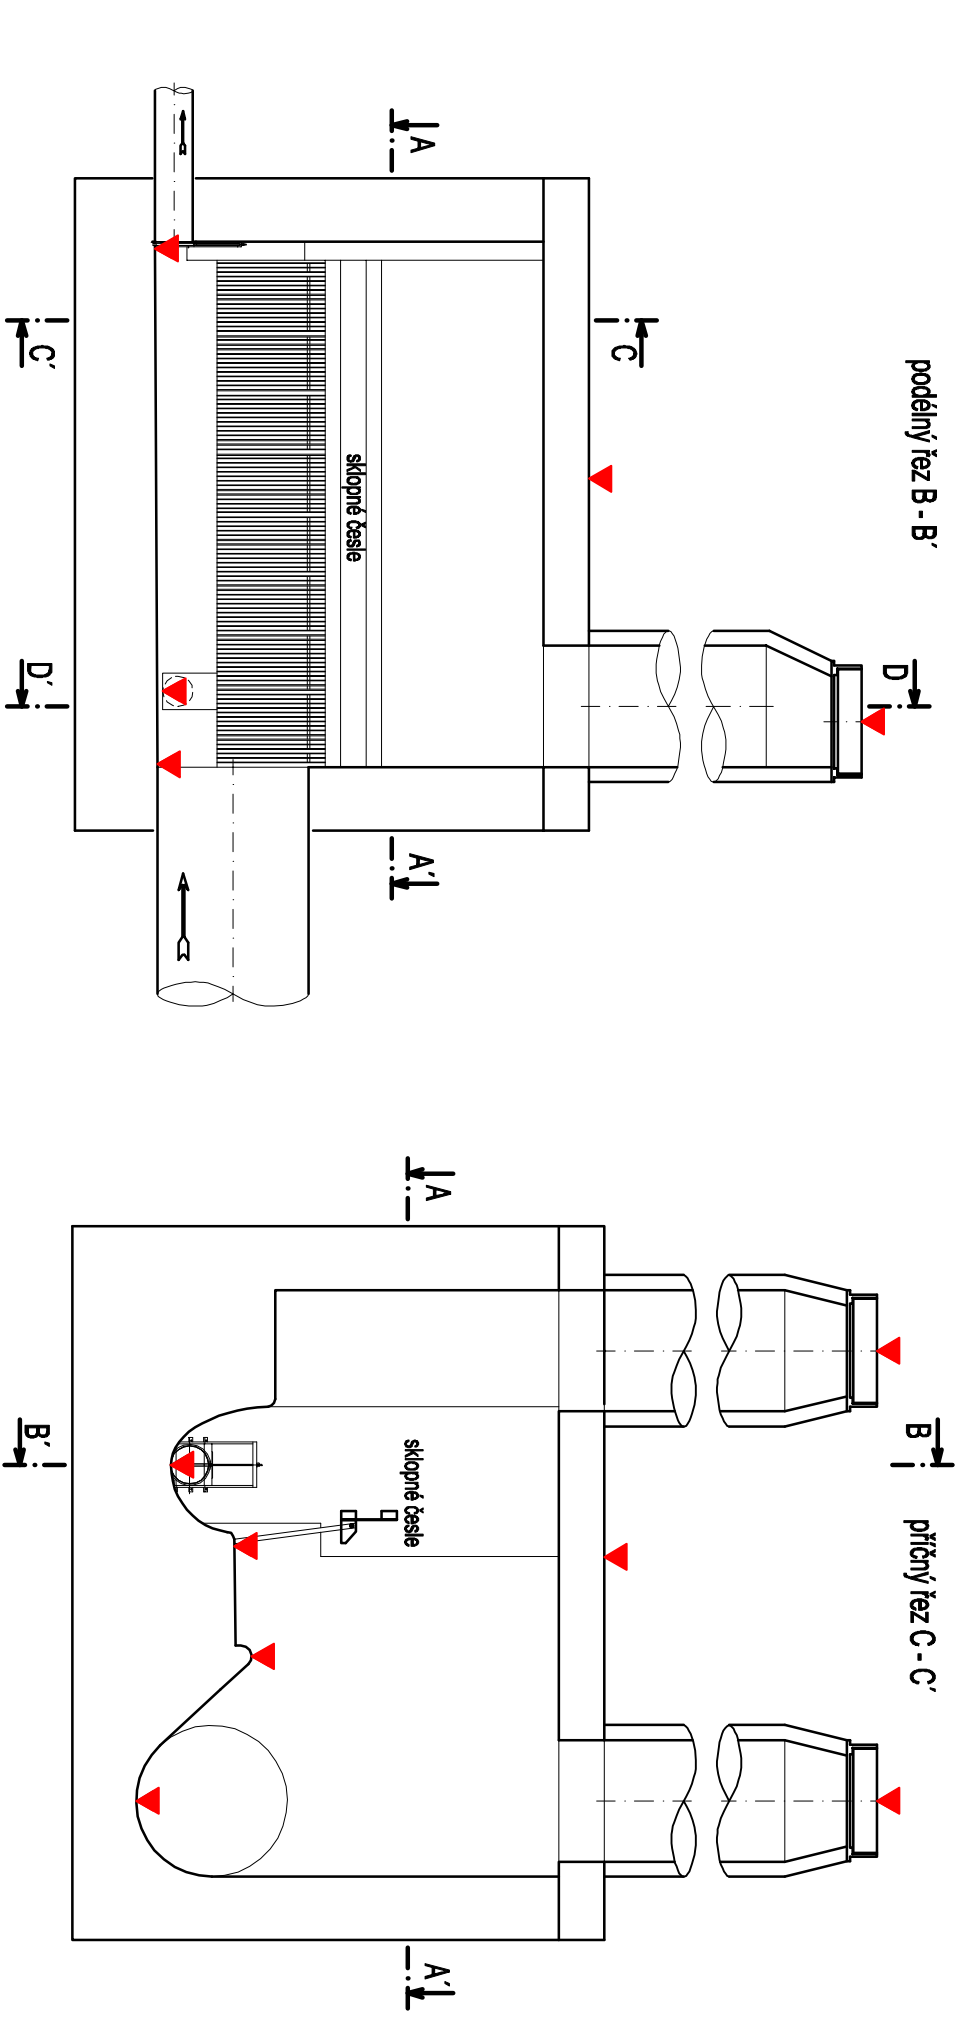


Geodetické zamerení - vzor UK s bocní přelivnou hranou

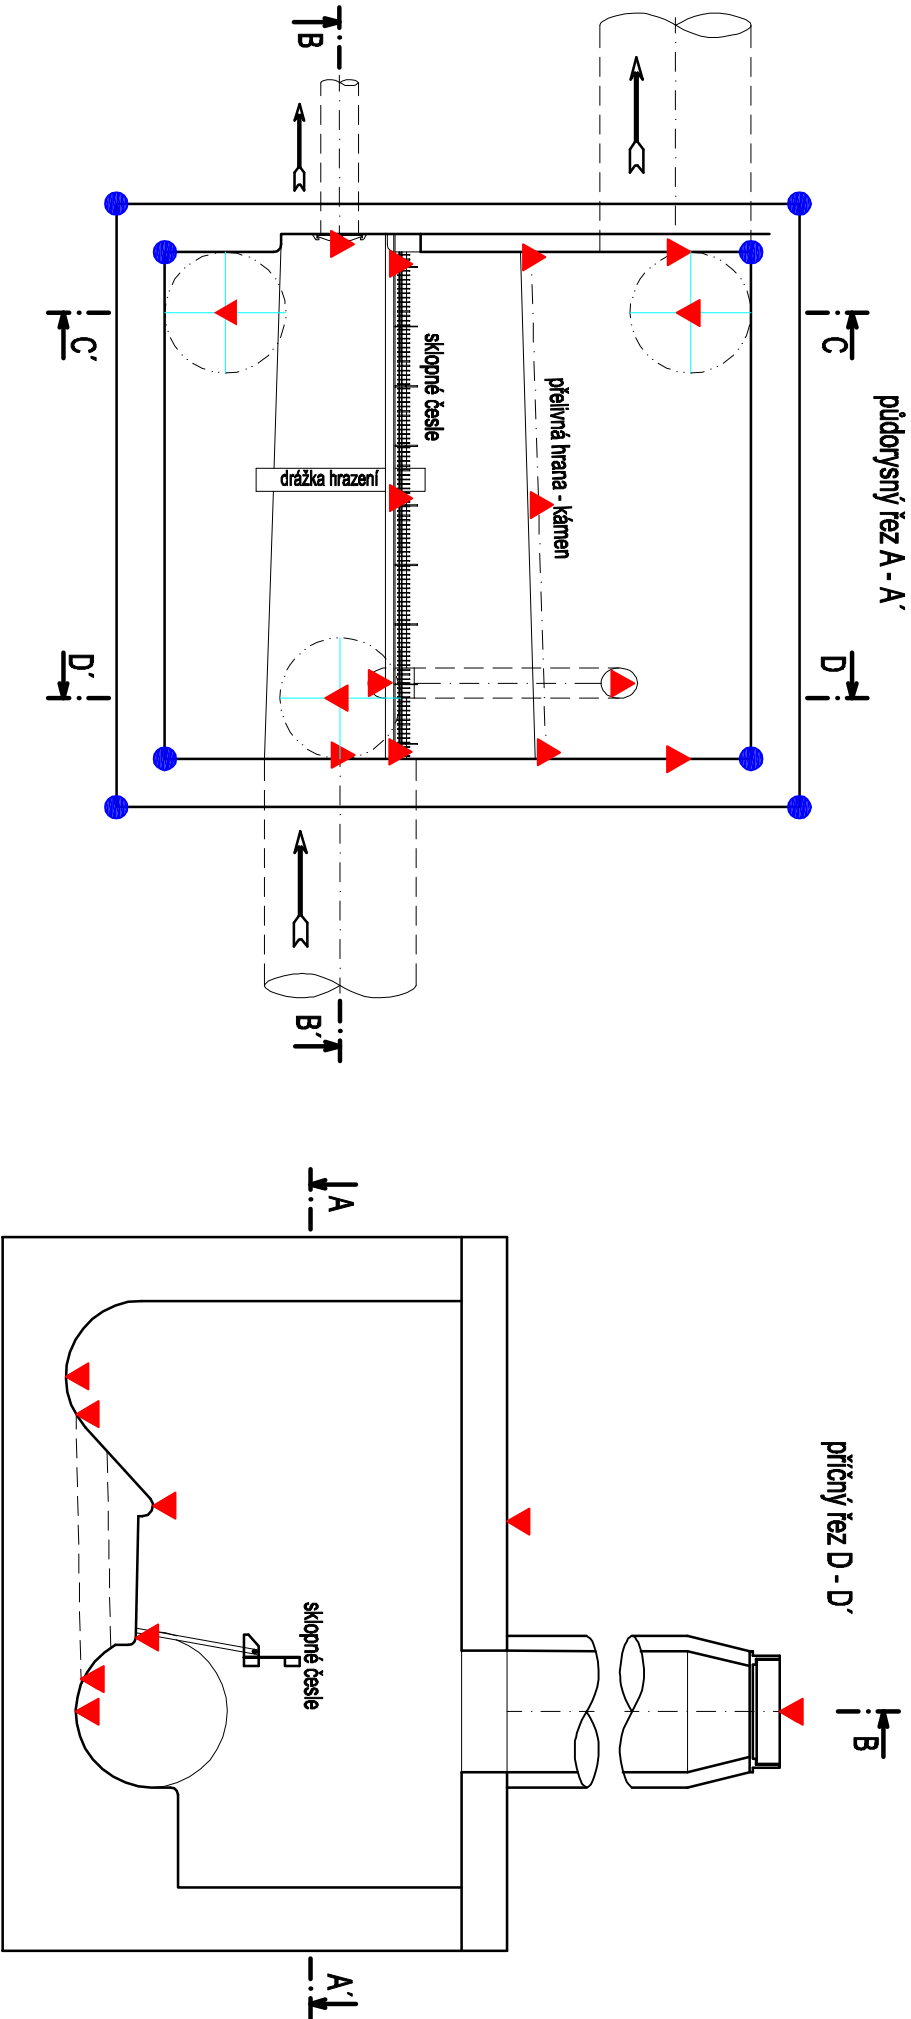

GEODETICKÉ ZAMĚŘENÍ SKUTEČNÉHO PROVEDENÍ			
RAZÍTKO:			

Legenda

- body označené : ▼ - zaměřit v souřadnicích x, y, z
- body označené : ● - zaměřit v souřadnicích x, y
- vždy popsat :
- rozměr a materiál trub
 - typ a rozměr armatur
 - materiál a rozměry atypických prvků